


**FÖRKLARINGAR**

Antagningsplan VA - exponerade/åtkomliga  
 ytor/befintlig markväg.  
 ● Siltvatten  
 ● Färdväg  
 ● med punktkoder 1-101  
 Punktkoder 1-101 hänför sig till dokumentet:  
 LKVAS koordinater (blir/ogs denna ritning)  
 Dessa övervakningskartor är framställda genom  
 kopiering från registerkarta med innehållningar  
 i gällande koordinatsystem: SWEREF 99 12 00

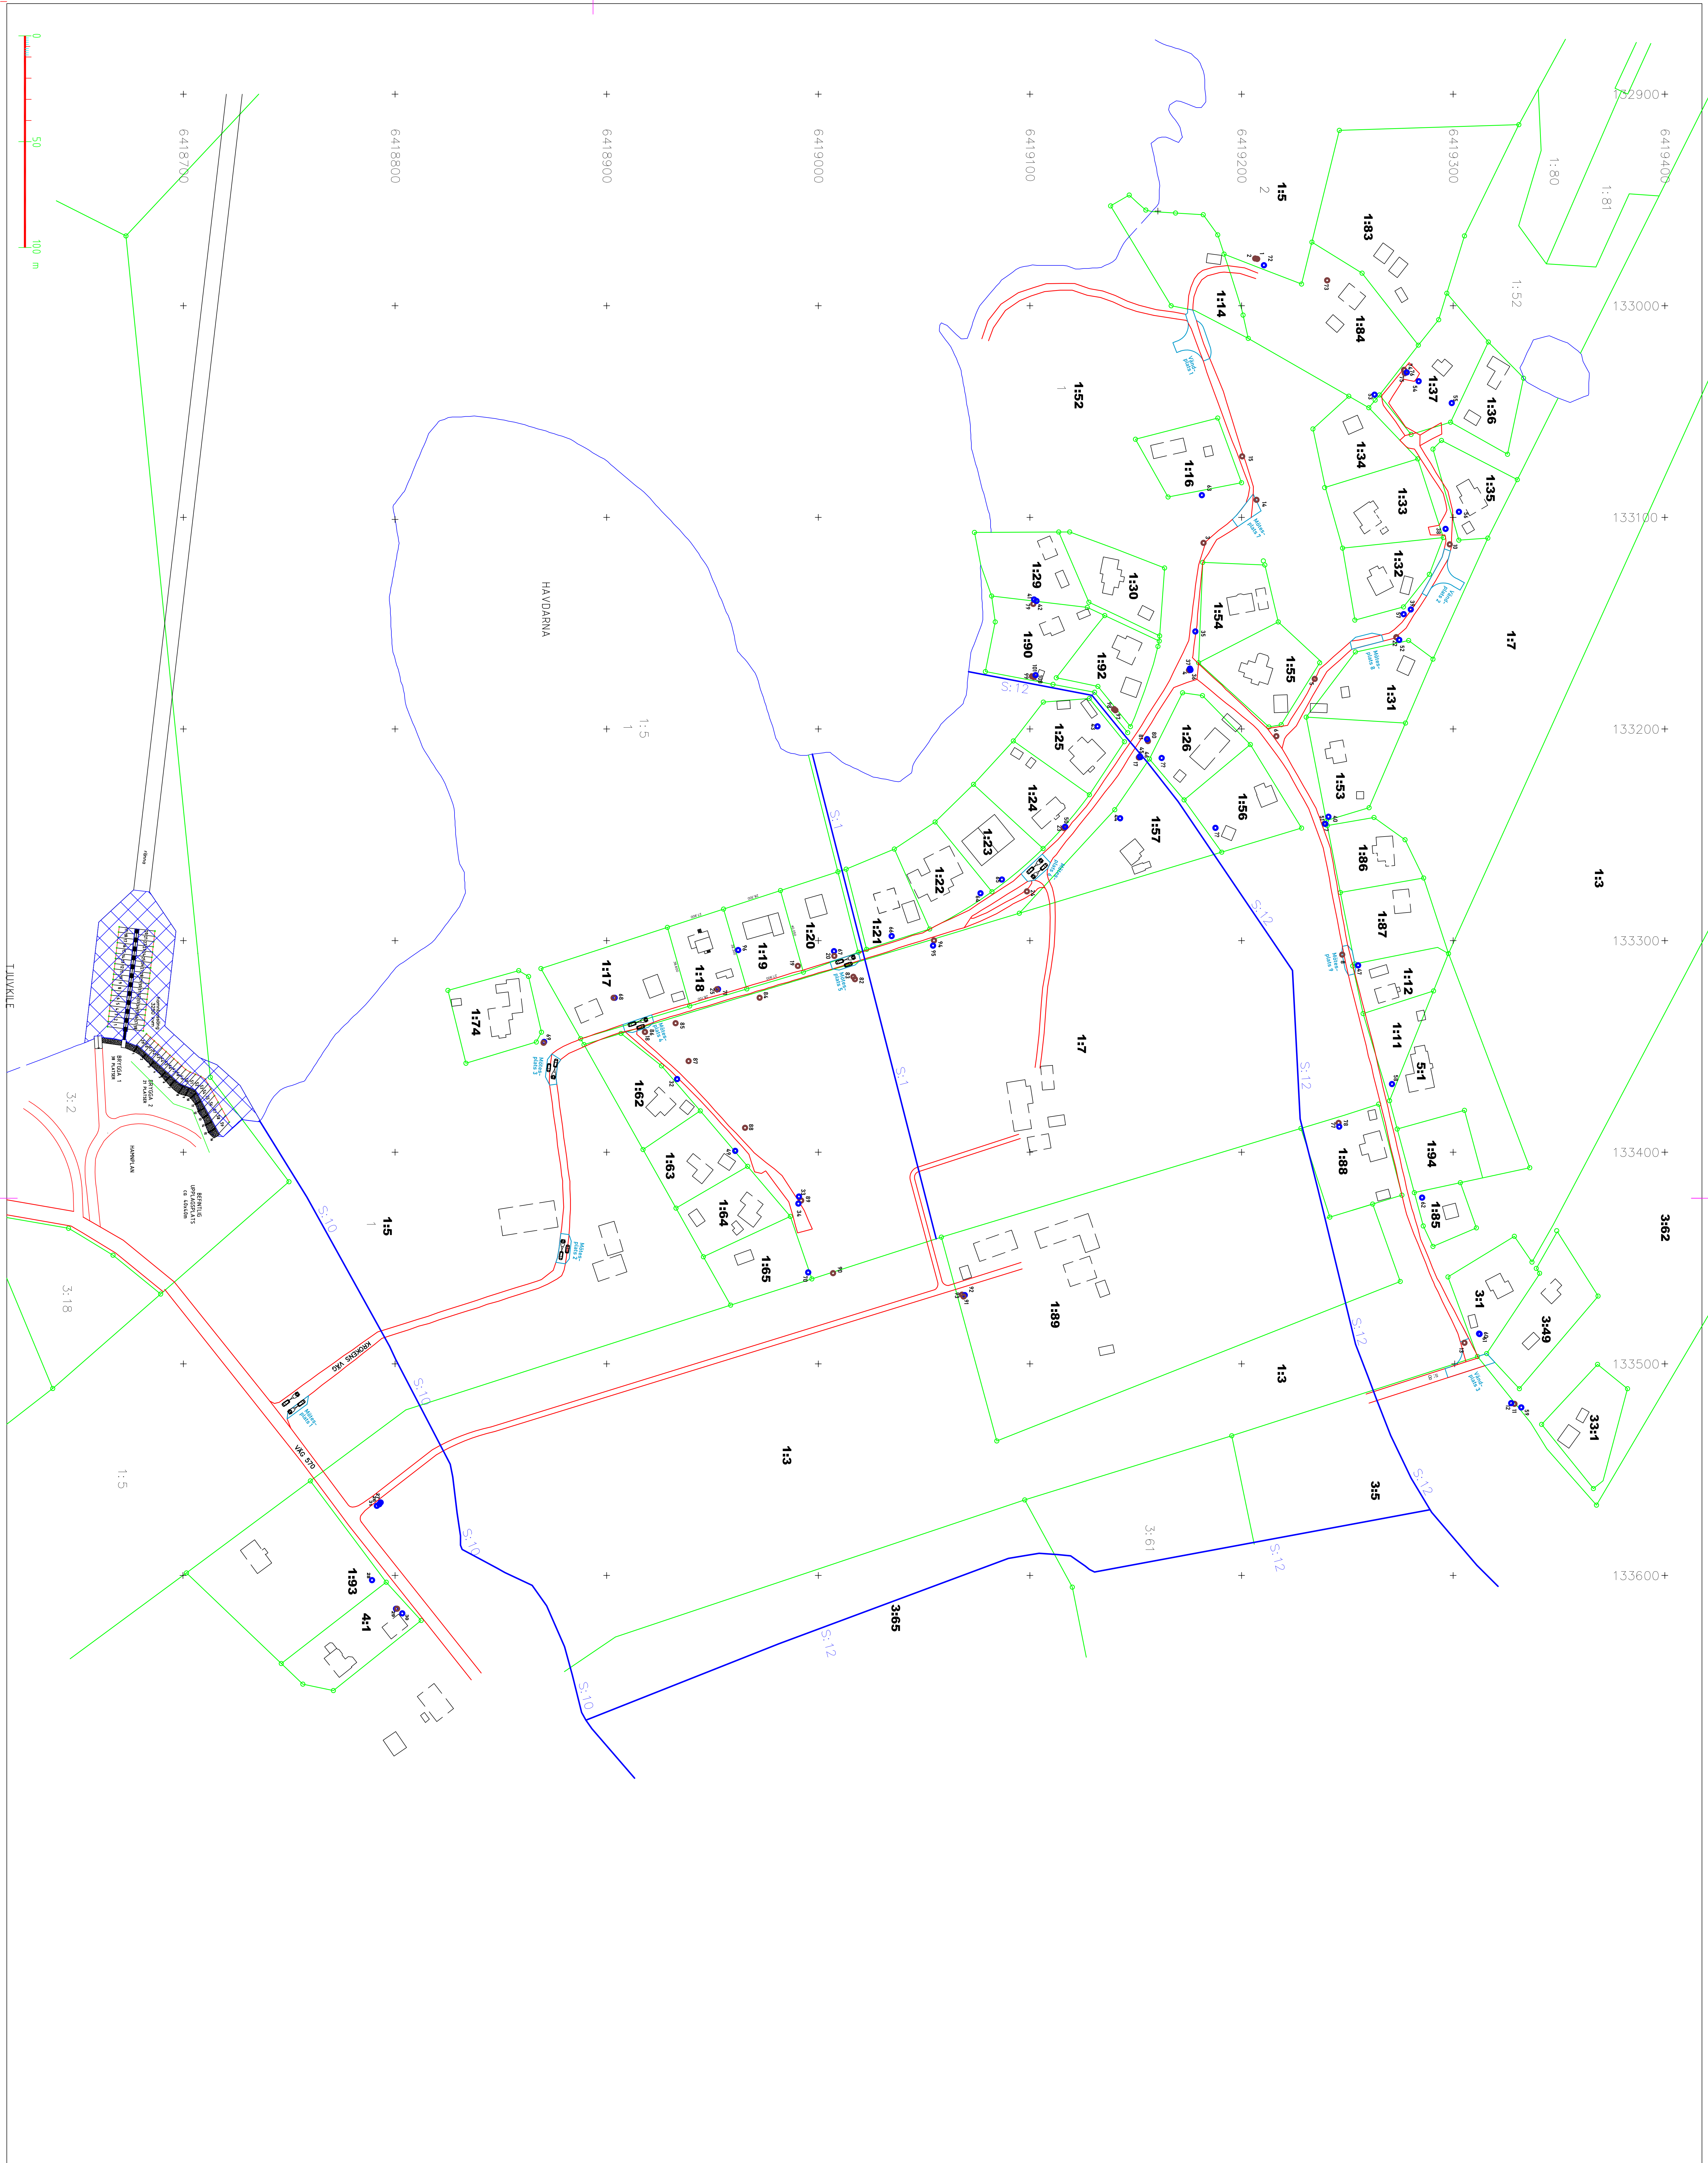

**RELATIONSHANDLING**

